



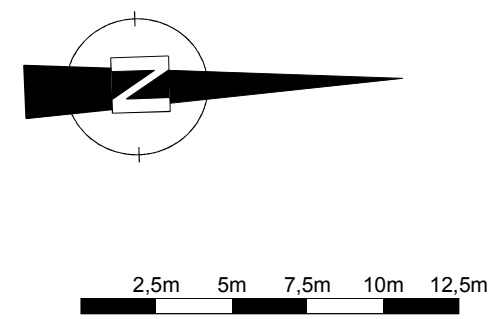

5

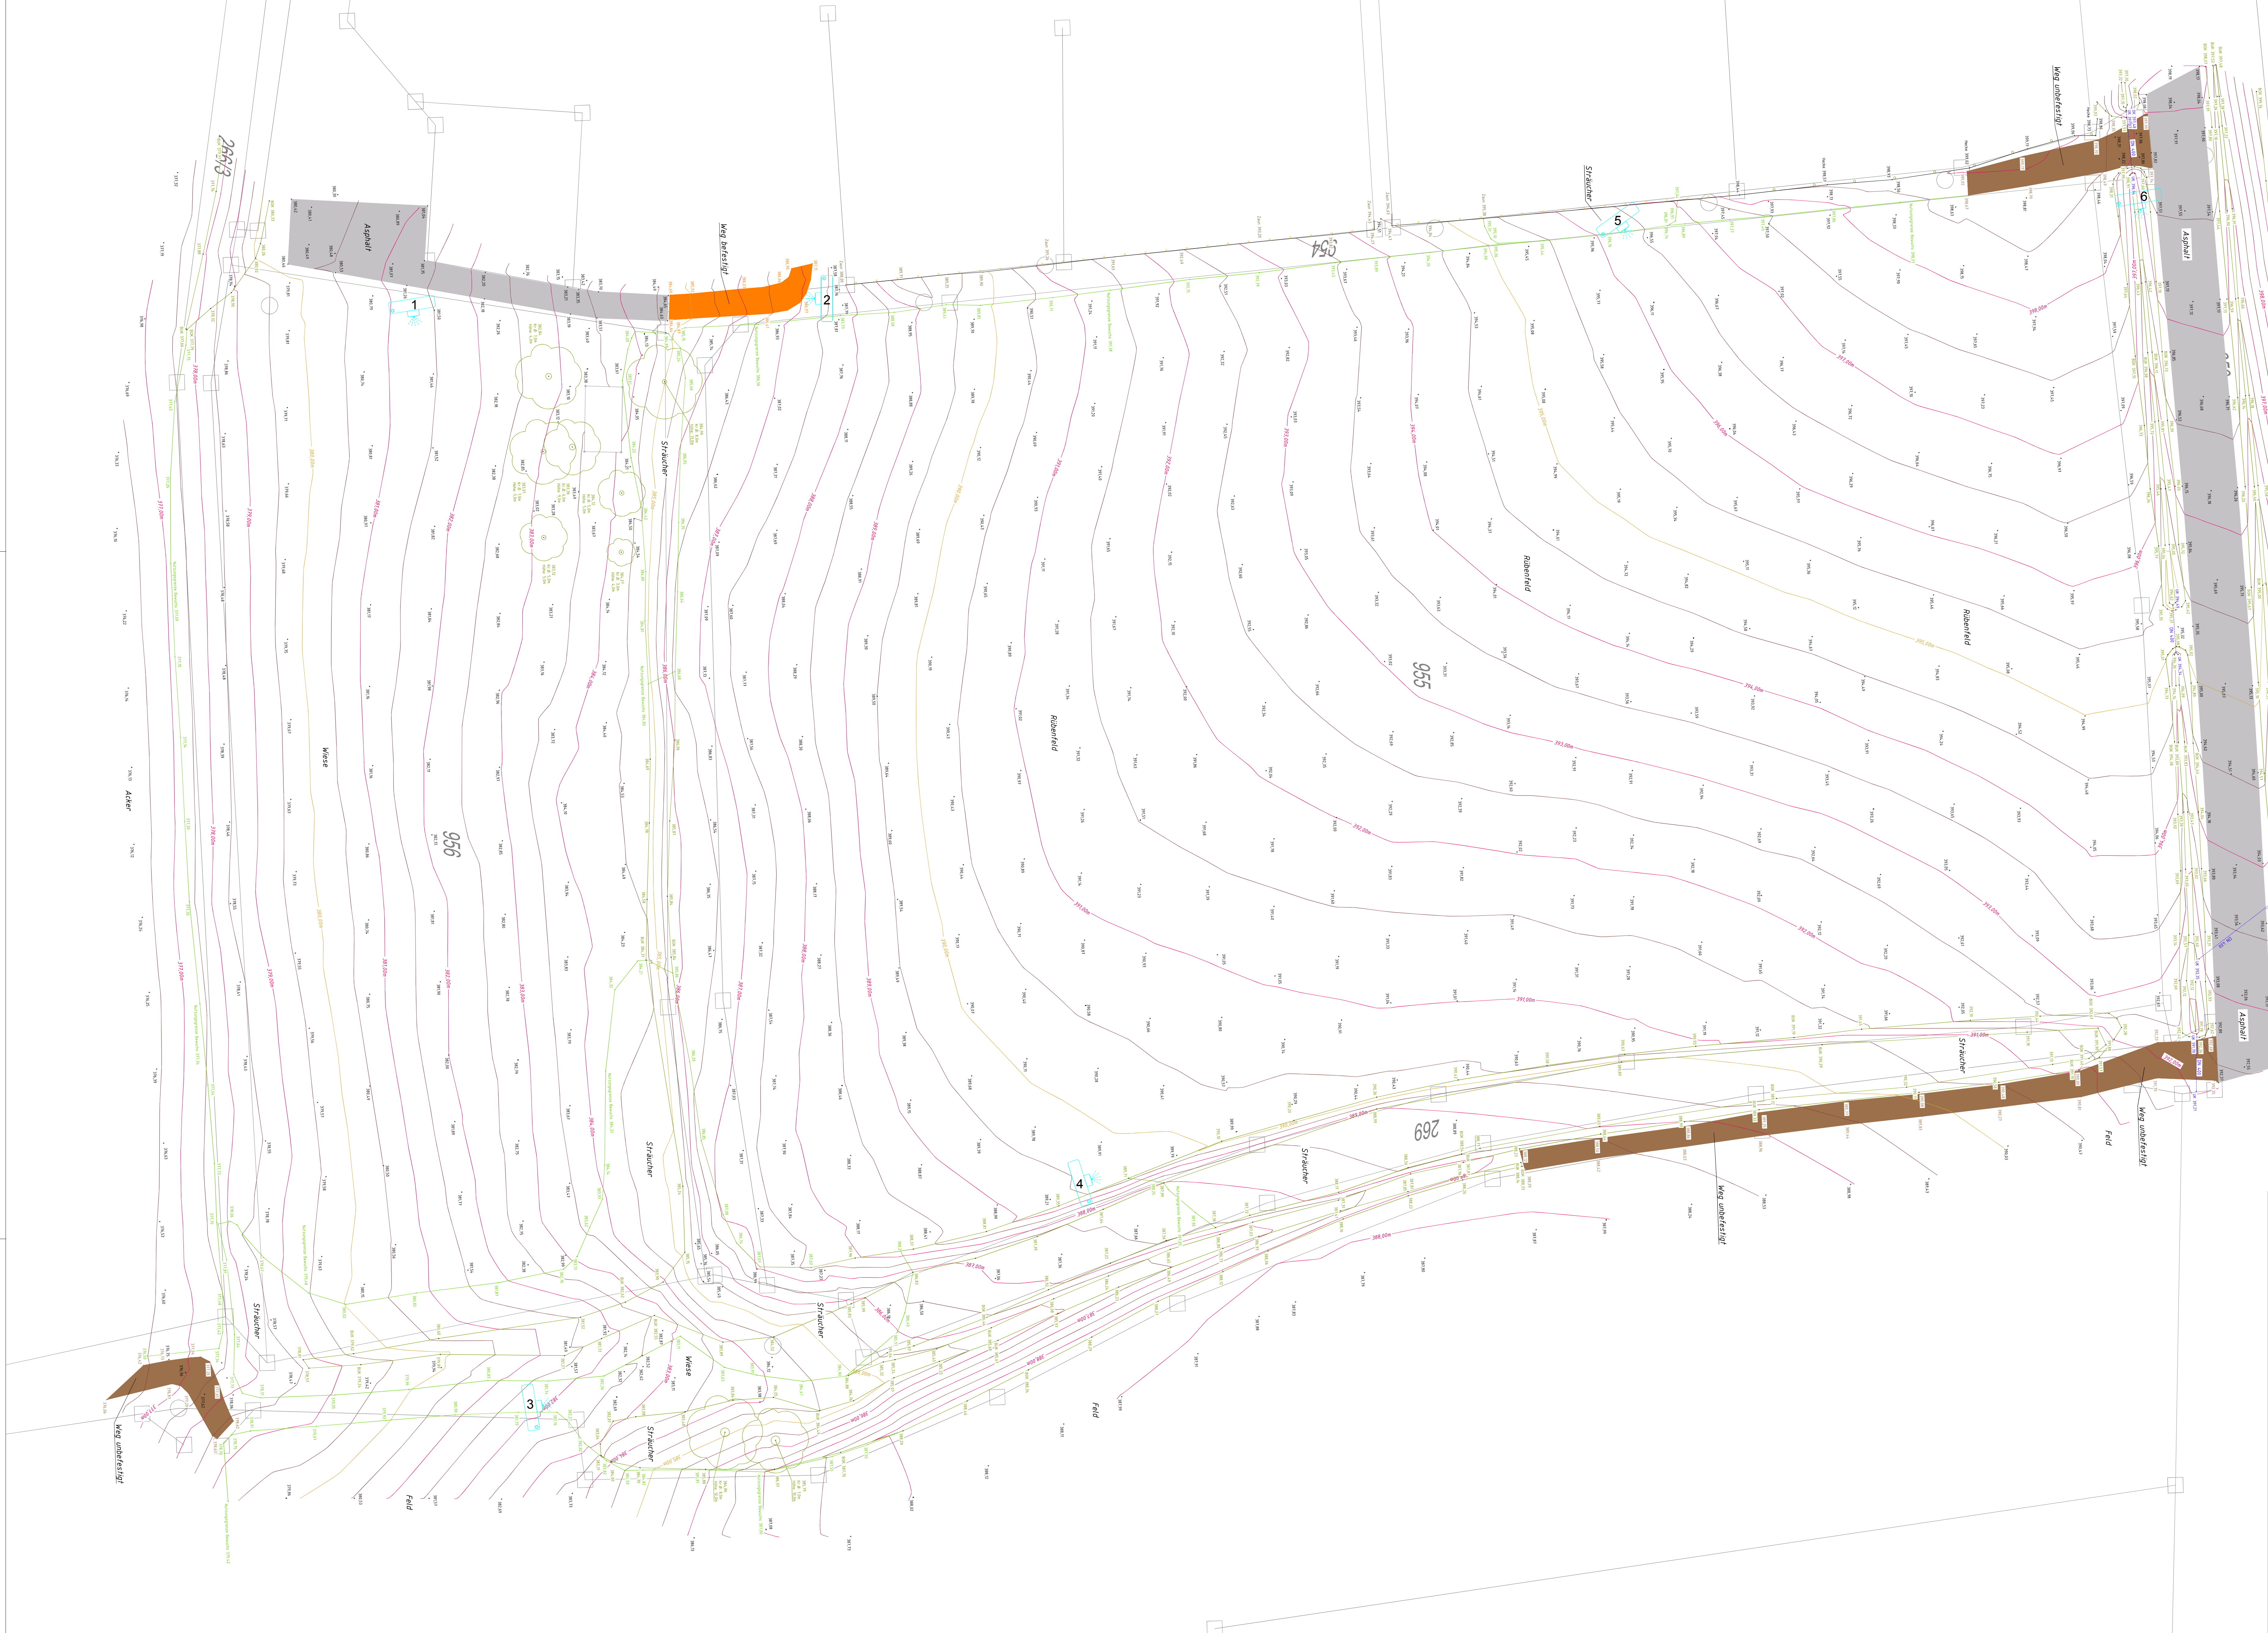

6



Index	Datum	Änderung		Zeichen
			Gewässer	

Lagebezug: <input checked="" type="checkbox"/> Gauß-Krüger-Koordinatensystem (12°) <input type="checkbox"/> UTM-Koordinatensystem Höhenbezug: <input checked="" type="checkbox"/> DNM25 (NN) <input type="checkbox"/> DTM25 (NN)	<input type="checkbox"/> Lokal <input type="checkbox"/> Anschließ an HFP
---	---

Die Darstellung der Fundamentpunkte in diesem Plan ist eine vereinfachte Darstellung in Bezug auf die Vermessung und Katastraldaten. Genauigkeit: Bestmögliche Genauigkeit unter Berücksichtigung der Genauigkeit der Vermessung und Katastraldaten.

Auftraggeber/Bauherr	Gemeinde Aufhausen Schulstraße 26 93104 Sonching	Datum	10.09.2018	LS, VW
		Gezeichnet	12.09.2018	NK
		Geändert	-	-

Gemeinde: Sonching		Plannr.: 20180912-01	Maßstab: 1:250
Ortsteil: Aufhausen	Bestandsplan	Planung: Aufhausen	
Straße: BG Vegeberg-Ost	Digitales Geländemodell	Genauigkeit: 0.5m	
H-Nr.: -	G.-Z.: 2018DE111	Fürst.-nr.: 955/956	

INGENIEURBÜRO SCHMECHTIG
Ingenieure der Geodäsie

VERMESSUNG: 3D-Scanner
 VERMESSUNG: GNSS
 VERMESSUNG: Laser-Scanner
 VERMESSUNG: Fotogrammetrie

Eichstraße 9
D-93041 Ebnethaus
Tel. +49 (0) 8771 - 408 811
office@schmechtig.com
www.schmechtig.com

© schmechtig

Druckdatum: 12.09.2018



1



2



3



4